m. TUSZYN woj. piotrkowskie

78250.00 — 79250.00

Mapa sytuacyjno – wysokościowa
do celów projektowych
w skali 1: 500 ~~1:1000~~
numer sekcji

122.421. 0133

województwo: łódzkie
powiat: wschodni łódzki
gmina: Tuszyn
obręb: Tuszyn Las

wykonał:
Usługi Geodezyjne i Kartograficzne
„GEOTRASA"
90-264 Łódź ul. Jaracza 3/14
(042)630626 kom 0502247930

Geodeta uprawniony
Nr upr. 7/300
Tomasz Szaran

KERG.1303-148/03
L.ks.rob.17300/11/2003

Łódź dn.20.11.2003

— — — linia ograniczająca zakres opracowania

ZESTAWIENIE SEKCJI

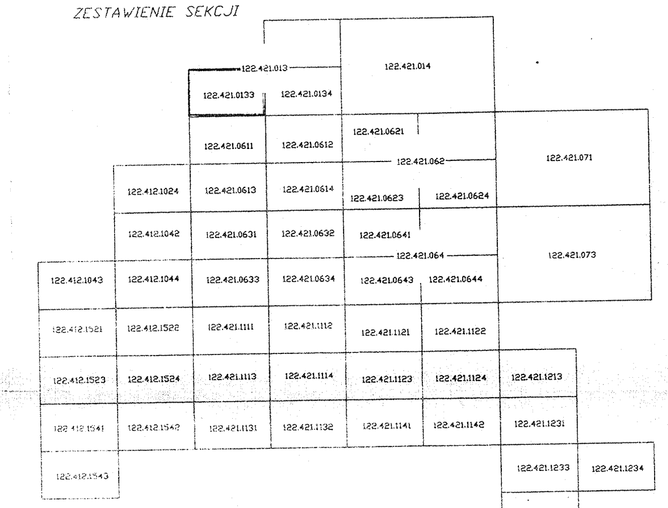

mapę uzupełniono o ZUDP
B. Szaran

2898-9/04

ZAKRES OBJĘTY DOZWOLENIEM NA BUDOWĘ

Starosta
Referat G
95-080 Tuszyn, ul. Rokicińska 2/4

STAROSTA POWIATU ŁÓDZKIEGO WSCHODNIEGO
ZESPÓŁ UZGADNIANIA DOKUMENTACJI PROJEKTOWEJ
90-002 ŁÓDŹ, ul. Tuwima 28 tel. 632-98-28

Nr ... podstawie art. 29 ust. 1 ustawy z dnia 17 maja 1989 r. Prawo geodezyjne i kartograficzne (Dz. U. z 2000 r. Nr 100, poz. 1086 i Nr 120, poz. 1268) uzgodniono usytuowanie projektowanych sieci uzbrojenia terenu ... [illegible] ... Uzgodnienie usytuowania sieci uzbrojenia terenu powinno zostać poparte wytyczeniem i geodezyjnej inwentaryzacji powykonawczej przez jednostkę uprawnioną do wykonywania prac geodezyjnych. W razie niezgodności realizacji sieci uzbrojenia terenu z uzgodnionym projektem inwestor zobowiązany jest przedłożyć mapę z wynikami pomiarów powykonawczych właścicielom organowi administracji architektoniczno-budowlanej.
Uzgodnienie usytuowania projektowanych sieci uzbrojenia terenu zachowuje ważność przez okres 3 lat od dnia wydania. Uzgodnienie traci ważność w przypadku, o którym ... mowa w § 13 rozporządzenia Ministra Rozwoju Regionalnego i Budownictwa z dnia 2 kwietnia 2001 r. w sprawie geodezyjnej ewidencji sieci uzbrojenia terenu oraz zespołów uzgadniania dokumentacji projektowej (Dz. U. Nr 38, poz. 455).

Z up. STAROSTY
Przewodniczący Zespołu

Hoc/ccoz
(sygn. opinii)
Łódź, dnia 11.03.
(miejscowość i data)

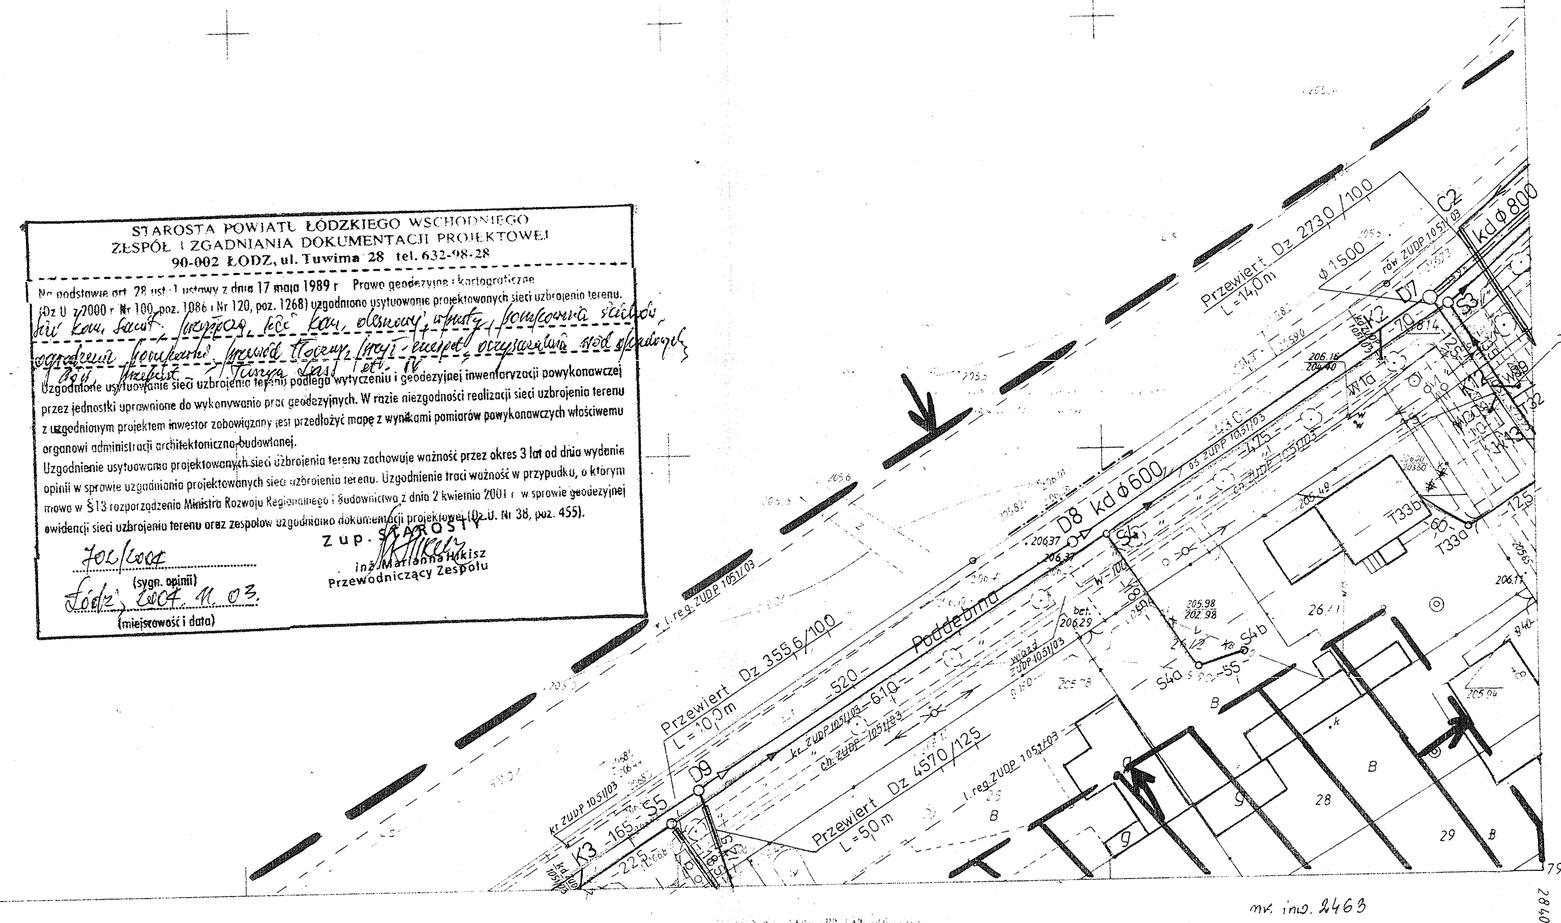

LEGENDA:
kanalizacja sanitarna
kanalizacja deszczowa
przewód tłoczny

Zakład Projektowania "KOMA" Włodzisław Marciszewski 91–420 Łódź, ul. Północna 27/29, pok. 403, tel./fax (042) 6340251			
Obiekt: Kanalizacja san. i deszcz.–Tuszyn Las ETAP IV	Treść rys.: Projekt zagospodarowania terenu		Rodzaj proj.: PBW
	Upr. bud.	Podpis	Data: 03.2004
Autorzy projektu: Włodzisław Marciszewski	178/74/tm		Skala: 1:500
mgr inż. Marcin Śledź			
Sprawdzający: dr inż. Jerzy Przybitzki	388/88/Wł.		Nr rys. III

122.421. 0133
1:500 05-19

MAPA ZASADNICZA
założona w 1982 r przez
OKRĘGOWE PRZEDSIĘBIORSTWO GEODEZYJNO-KARTOGRAFICZNE w ŁODZI
Przetworzona fotomechanicznie ze skali 1:1000 wykreślona ręcznie
przez OPGK Łódź Pracownia Piotrków Tryb. w roku 1993

10-d

Dopuszcza się wykonanie w Pracowni Reprodukcyjnej Okręgowego Przedsiębiorstwa Geodezyjno Kartograficznego w Łodzi
Kierownik Pracowni Reprodukcyjnej
mgr Anna Winer

653/93

10-c